


Rev 1.0 21.10.2017
Gewächshaus errichtet

	Überbaute Fläche, Laube
	sonstige Nutzung, kein Handlungsbedarf
	versiegelte Fläche
	Teich
	Rasen
	Baum
	Strauch
	hohe Aufkantung, Geogitter + Vlies, 15 cm Bodenauftrag
	Bepflanzung verdichtet, freie Restflächen gemulcht
	Gehölzfläche, Freie Restfläche gemulcht
	Hochbeet
	Nr. der Parzelle
	Grenze der Parzelle
	gegenüber dem Maßnahmenplan geänderte Fläche, Begründung s. gesonderte Liste Bodengutachter


Bestandspläne
BV. KGA Feierabend

Auftraggeber:
Stadt Duisburg
Amt für Umwelt und Grün
Stand: Mai. 2015

DIPL.-ING. **MICHAEL THOLE - MARTIN**
LANDSCHAFTSARCHITEKT AKNW
ÖB UV **SACHVERSTÄNDIGER**

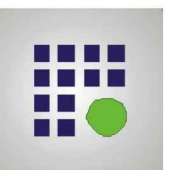

VON DER LANDWIRTSCHAFTSKAMMER NORDRHEIN - WESTFALEN
ÖFFENTLICH BESTELLTER UND VEREIDIGTER SACHVERSTÄNDIGER
FÜR DIE WERTMITTLUNG VON FREIANLAGEN - GÄRTEN, GRÜNLANGLAGE, GEHÖLZE
SOWIE FÜR GARTEN- UND LANDSCHAFTSBAU - HERSTELLUNG UND UNTERHALTUNG

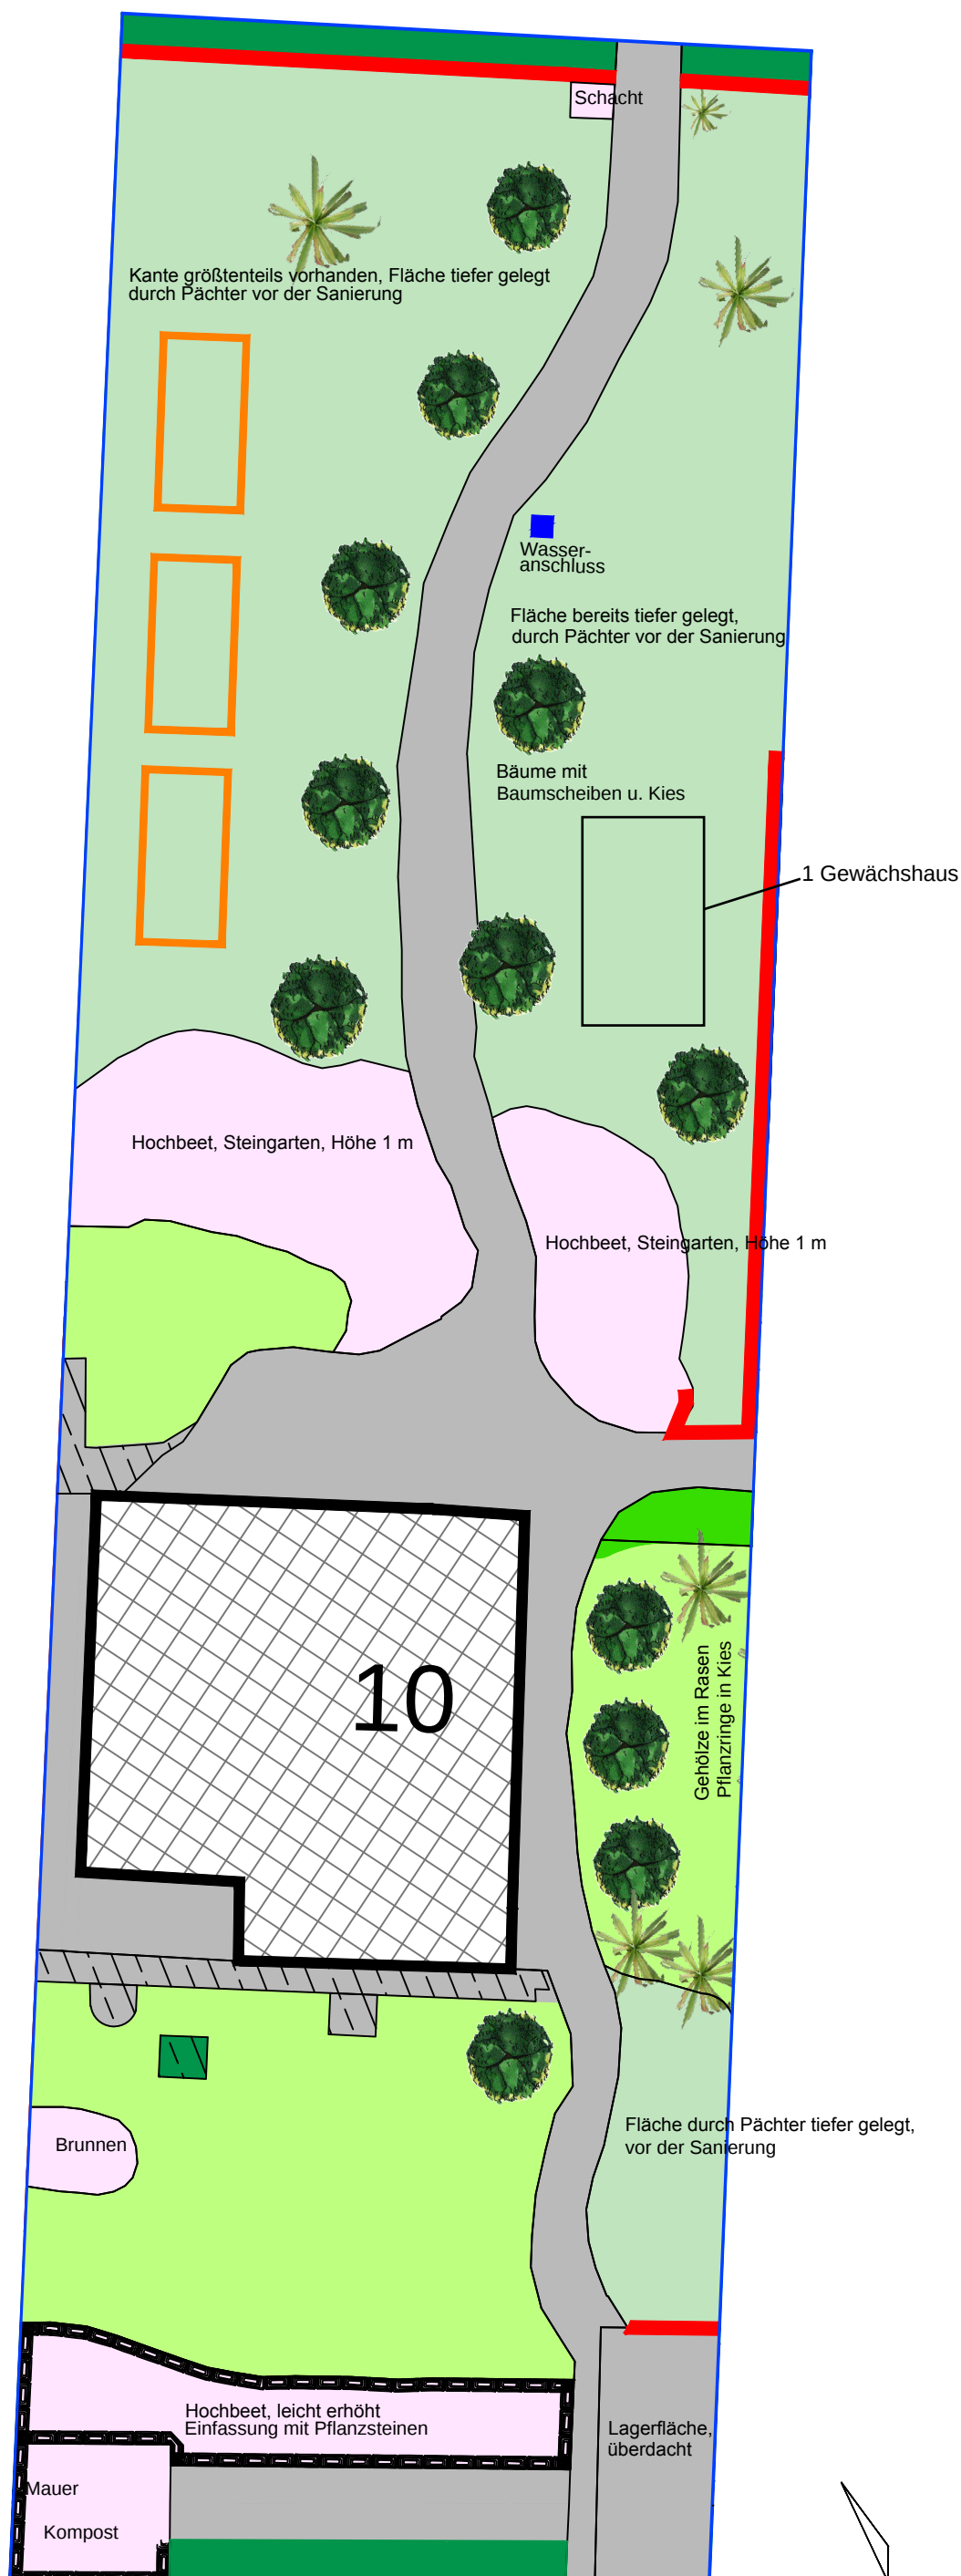

M 1 : 100

