


KGA Feierabend / Parzelle 14

Rev. 1.0 21.10.2017
Efeu-Hecke wurde entfernt

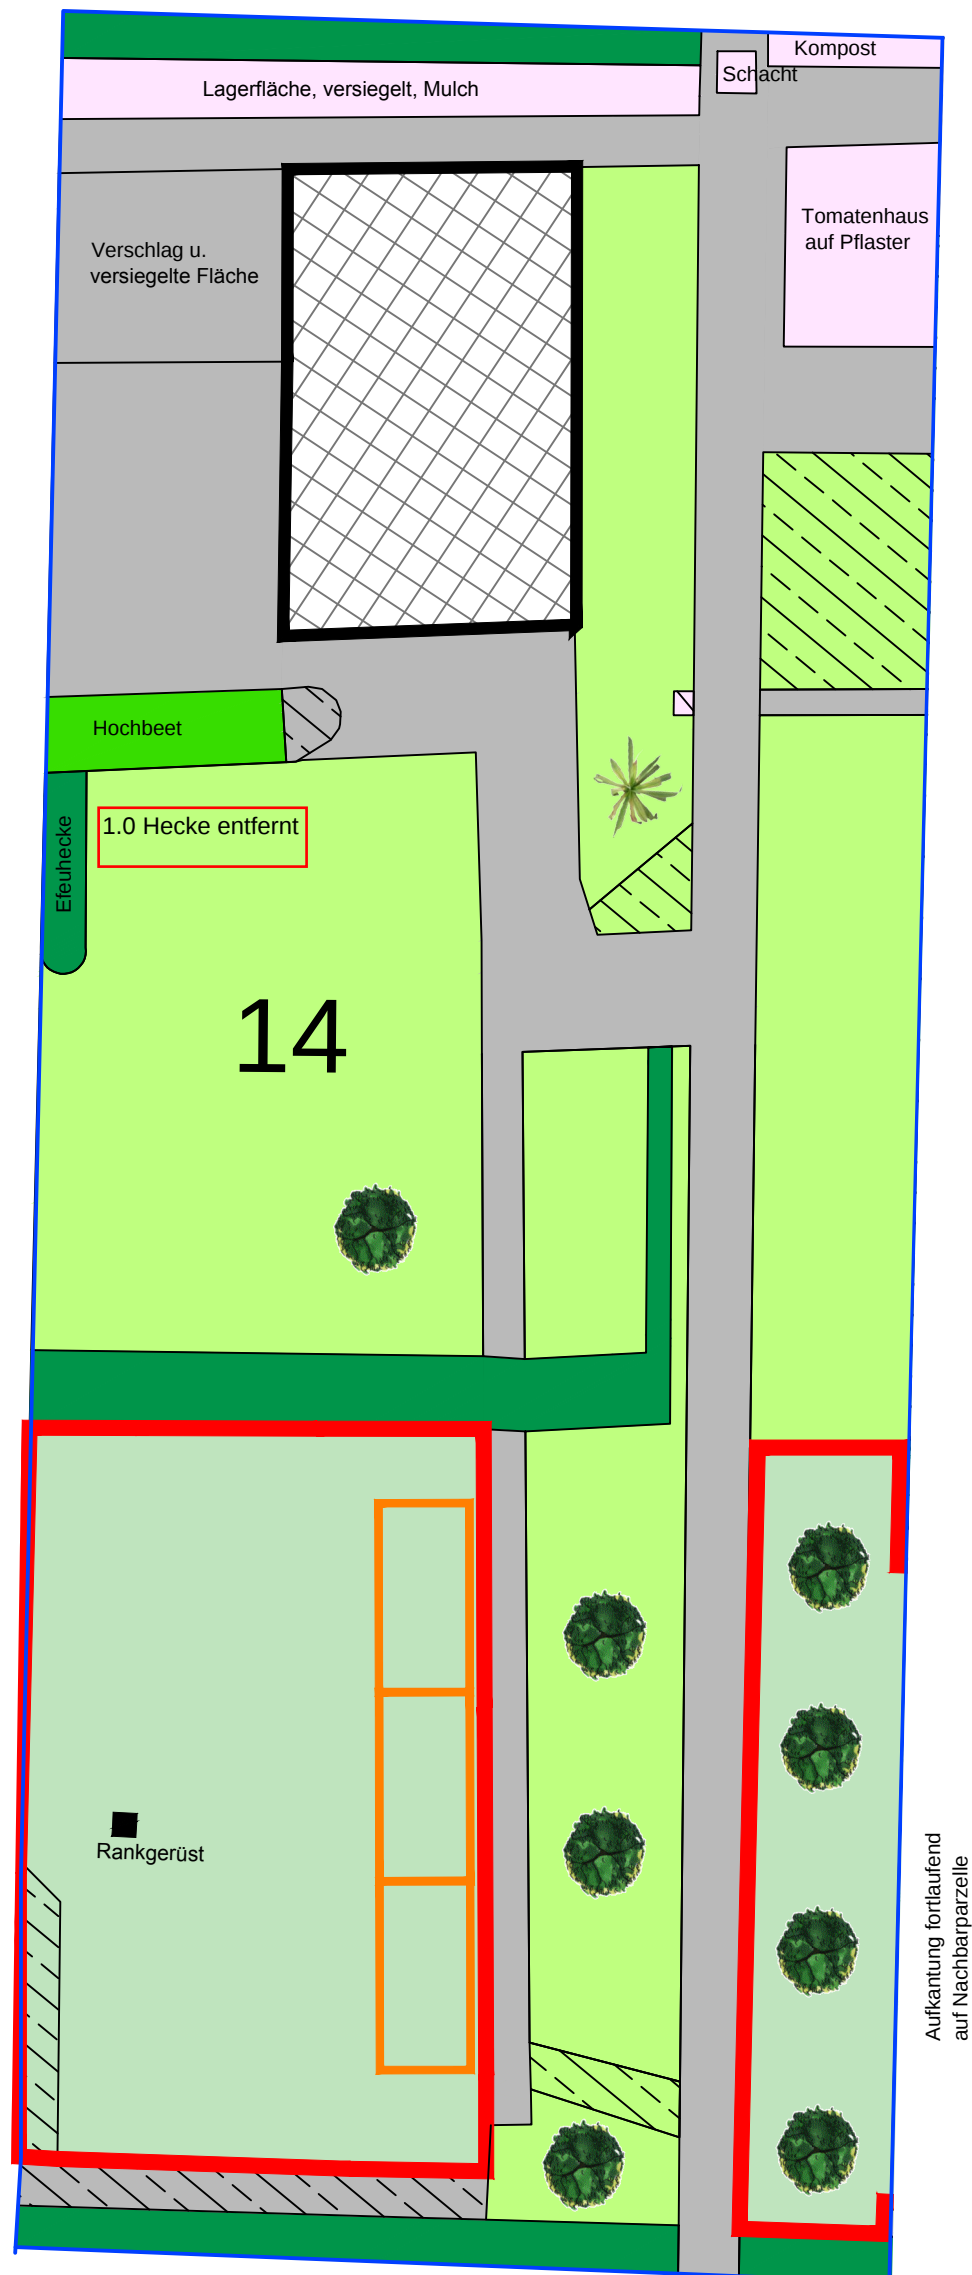

LEGENDE:

- | | |
|---|---|
|  | Überbaute Fläche, Laube |
|  | sonstige Nutzung,
kein Handlungsbedarf |
|  | versiegelte Fläche |
|  | Teich |
|  | Rasen |
|  | Baum |
|  | Strauch |
|  | hohe Aufkantung, Geogitter + Vlies,
15 cm Bodenauftrag |
|  | Bepflanzung verdichtet,
freie Restflächen gemulcht |
|  | Gehölzfläche, Freie Restfläche gemulcht |
|  | Hochbeet |
|  | Nr. der Parzelle |
|  | Grenze der Parzelle |
|  | gegenüber dem Maßnahmenplan
geänderte Fläche, Begründung s.
gesonderte Liste Bodengutachter |

Offene Bodenflächen sind außerhalb der Hochbeete und Aufkantungen nicht zulässig

Bestandspläne
BV, KGA Feierabend

Auftraggeber:
Stadt Duisburg
Amt für Umwelt und Grün
Stand: Mai. 2015

M 1 : 100



DIPL.-ING. **MICHAEL THOLE - MARTIN**
LANDSCHAFTSARCHITEKT AKNW
ÖBUV **SACHVERSTÄNDIGER**



VON DER LANDWIRTSCHAFTSKAMMER NORDRHEIN - WESTFALEN
ÖFFENTLICH BESTELLTER UND VEREIDIGTER SACHVERSTÄNDIGER
FÜR DIE WERTERMITTLUNG VON FREIANLAGEN - GÄRTEN, GRÜNLANDEN, GEHÖLZE
SOWIE FÜR GARTEN- UND LANDSCHAFTSBAU - HERSTELLUNG UND UMTERHALTUNG