


# KGA Feierabend / Parzelle 16

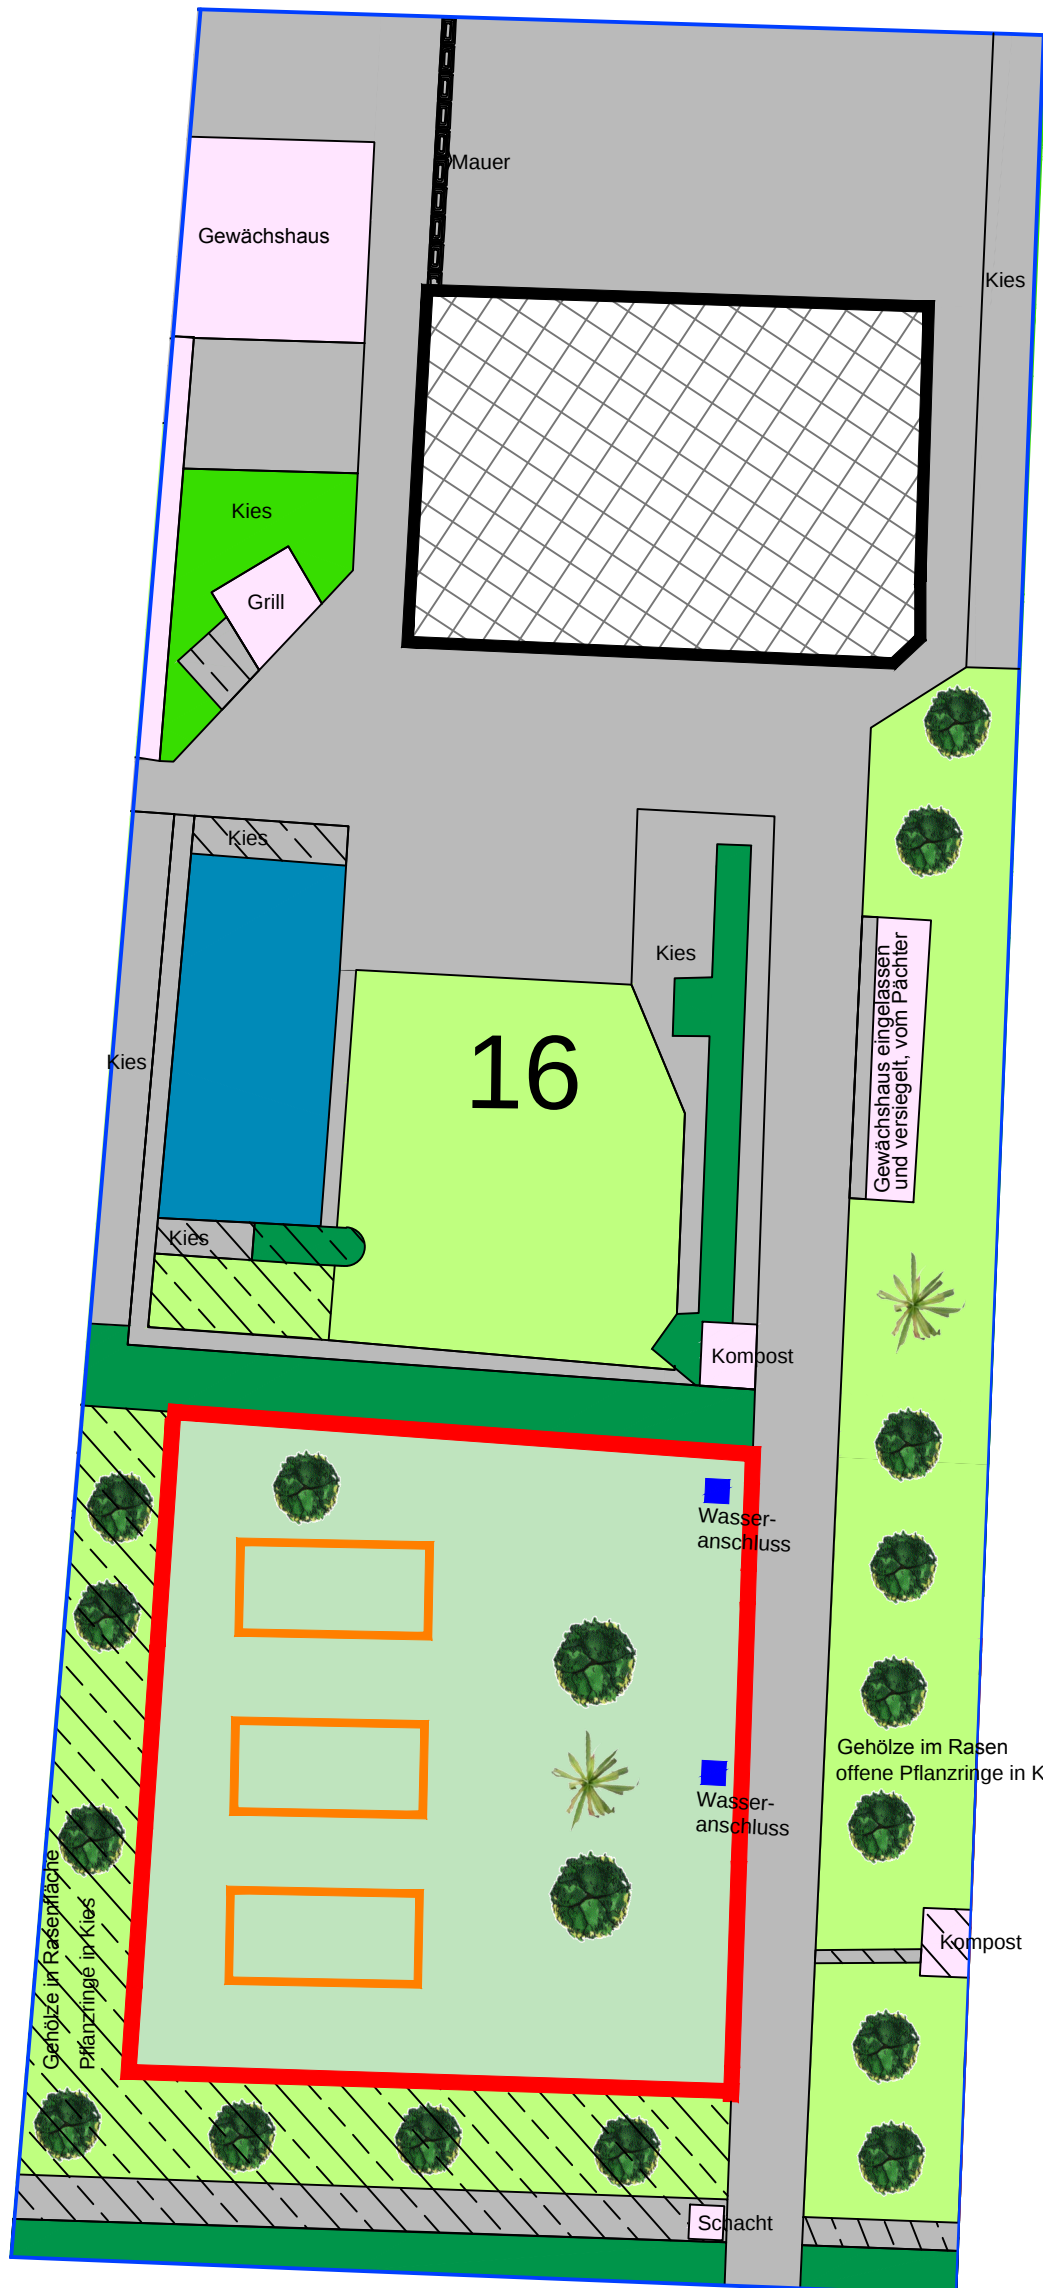

## LEGENDE:


- |                                                                                       |                                                                                                   |
|---------------------------------------------------------------------------------------|---------------------------------------------------------------------------------------------------|
|    | Überbaute Fläche, Laube                                                                           |
|    | sonstige Nutzung,<br>kein Handlungsbedarf                                                         |
|  | versiegelte Fläche                                                                                |
|  | Teich                                                                                             |
|  | Rasen                                                                                             |
|  | Baum                                                                                              |
|  | Strauch                                                                                           |
|  | hohe Aufkantung, Geogitter + Vlies,<br>15 cm Bodenauftrag                                         |
|  | Bepflanzung verdichtet,<br>freie Restflächen gemulcht                                             |
|  | Gehölzfläche, Freie Restfläche gemulcht                                                           |
|  | Hochbeet                                                                                          |
|  | Nr. der Parzelle                                                                                  |
|  | Grenze der Parzelle                                                                               |
|  | gegenüber dem Maßnahmenplan<br>geänderte Fläche, Begründung s.<br>gesonderte Liste Bodengutachter |

**Offene Bodenflächen sind außerhalb der Hochbeete und Aufkantungen nicht zulässig**


# Bestandspläne

## BV. KGA Feierabend

Auftraggeber:  
Stadt Duisburg  
Amt für Umwelt und Grün  
Stand: Mai. 2015

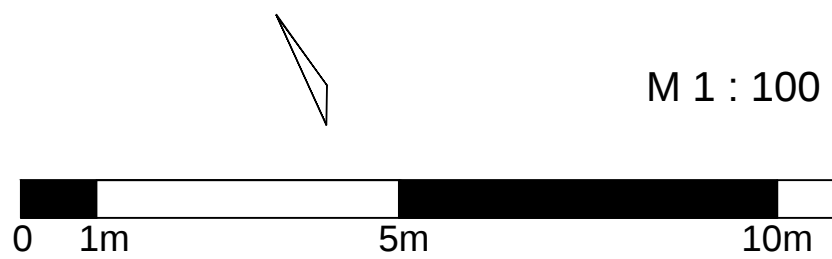

DIPL.-ING. **MICHAEL THOLE - MARTIN**  
LANDSCHAFTSARCHITEKT AK NW  
ÖB UV **SACHVERSTÄNDIGER**

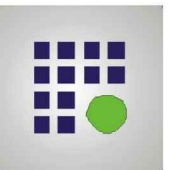

VON DER LANDWIRTSCHAFTSKAMMER NORDRHEIN - WESTFALEN  
ÖFFENTLICH BESTELLTER UND VEREDIGTER SACHVERSTÄNDIGER  
FÜR DIE WERTERMITTUNG VON FREIANLAGEN - GÄRTEN, GRÜNLANZEN, GEHÖLZE  
SOWIE FÜR GARTEN- UND LANDSCHAFTSBAU - HERSTELLUNG UND UMSATZ