

KGA Feierabend / Parzelle 1

1. ~ 28 m²

Aufteilung:

versiegelte Fläche [in Sand verlegte Terrasse] bis 16 m²
Rest Rasen [analog zu den Gärten in dieser Reihe]

2. ~ 60 m²

Aufteilung:

Rasen, Obststräucher und Gewächshaus

3. ~ 11,4 m²

Aufteilung: Bodendecker

Die durch diese Bestandsänderung gewonnen Aufkantungen und der Bodenauftrag verbleiben auf der Parzelle.

Es werden zusätzliche "Erhöhungen" für Pflanzen geschaffen, die eine höhere Mächtigkeit [> 15 cm und < 30 cm] benötigen.

LEGENDE:



Überbaute Fläche, Laube



sonstige Nutzung,
kein Handlungsbedarf



versiegelte Fläche



Teich



Rasen



Baum



Strauch



hohe Aufkantung, Geogitter + Vlies,
15 cm Bodenauftrag



Bepflanzung verdichtet,
freie Restflächen gemulcht



Gehölzfläche, Freie Restfläche gemulcht



Hochbeet



Nr. der Parzelle




Grenze der Parzelle




gegenüber dem Maßnahmenplan
geänderte Fläche, Begründung s.
gesonderte Liste Bodengutachter

Offene Bodenflächen sind außerhalb der Hochbeete und Aufkantungen nicht zulässig

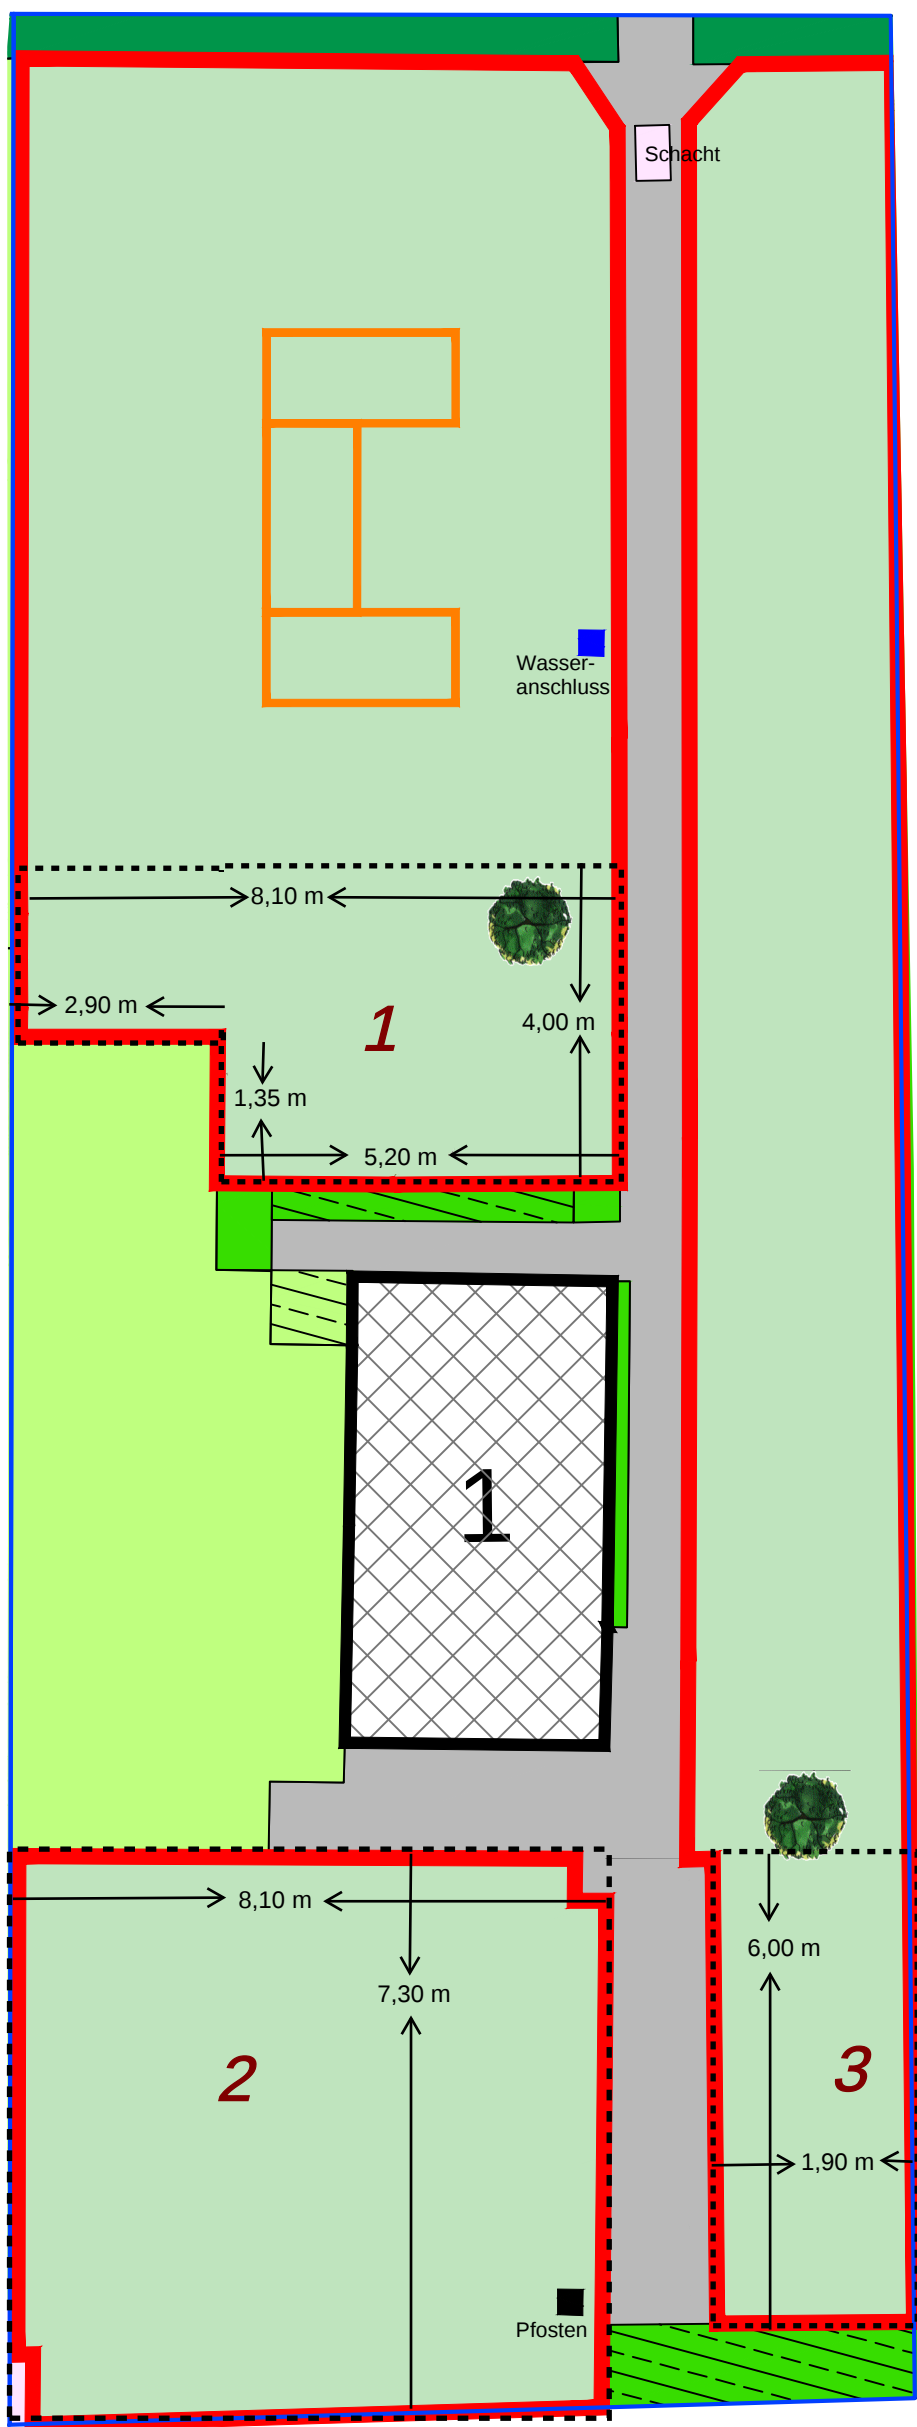

Bestandspläne
BV. KGA Feierabend

Auftraggeber:
Stadt Duisburg
Amt für Umwelt und Grün
Stand: Mai. 2015

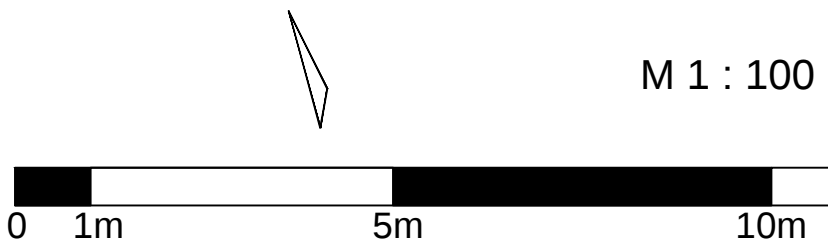

M 1 : 100

DIPL.-ING. MICHAEL THOLE - MARTIN
LANDSCHAFTSARCHITEKT AKNW
ÖBUV SACHVERSTÄNDIGER



VON DER LANDWIRTSCHAFTSKAMMER NORDRHEIN - WESTFALEN
ÖFFENTLICH BESTELLTER UND VEREIDIGTER SACHVERSTÄNDIGER
FÜR DIE WERTMITTLUNG VON FREIANLAGEN - GÄRTEN, GRÜNLANDEN, GEHÖLZE
SOWIE FÜR GARTEN- UND LANDSCHAFTSBAU - HERSTELLUNG UND UNTERHALTUNG