

# KGA Feierabend / Parzelle 25

Rev. 1.0 21.10.2107  
2 Sträucher entfernt


1. ~ 5 m<sup>2</sup>  
Aufteilung:  
versiegelte Fläche [in Sand verlegte Wegverbreiterung]  
Rest Rasen
2. Teich-Entfernung  
Aufteilung:  
Rasen, Obststräucher
- Die durch diese Bestandsänderung gewonnen Aufkantungen und der Bodenauftrag verbleiben auf der Parzelle.  
Es werden zusätzliche "Erhöhungen" für Pflanzen geschaffen, die eine höhere Mächtigkeit [> 15 cm und < 30 cm] benötigen.

## LEGENDE:

-  Überbaute Fläche, Laube
-  sonstige Nutzung, kein Handlungsbedarf
-  versiegelte Fläche
-  Teich
-  Rasen
-  Baum
-  Strauch
-  hohe Aufkantung, Geogitter + Vlies, 15 cm Bodenauftrag
-  Bepflanzung verdichtet, freie Restflächen gemulcht
-  Gehölzfläche, Freie Restfläche gemulcht
-  Hochbeet
- 47


 Nr. der Parzelle
-  Grenze der Parzelle
-  gegenüber dem Maßnahmenplan geänderte Fläche, Begründung s. gesonderte Liste Bodengutachter

**Offene Bodenflächen sind außerhalb der Hochbeete und Aufkantungen nicht zulässig**

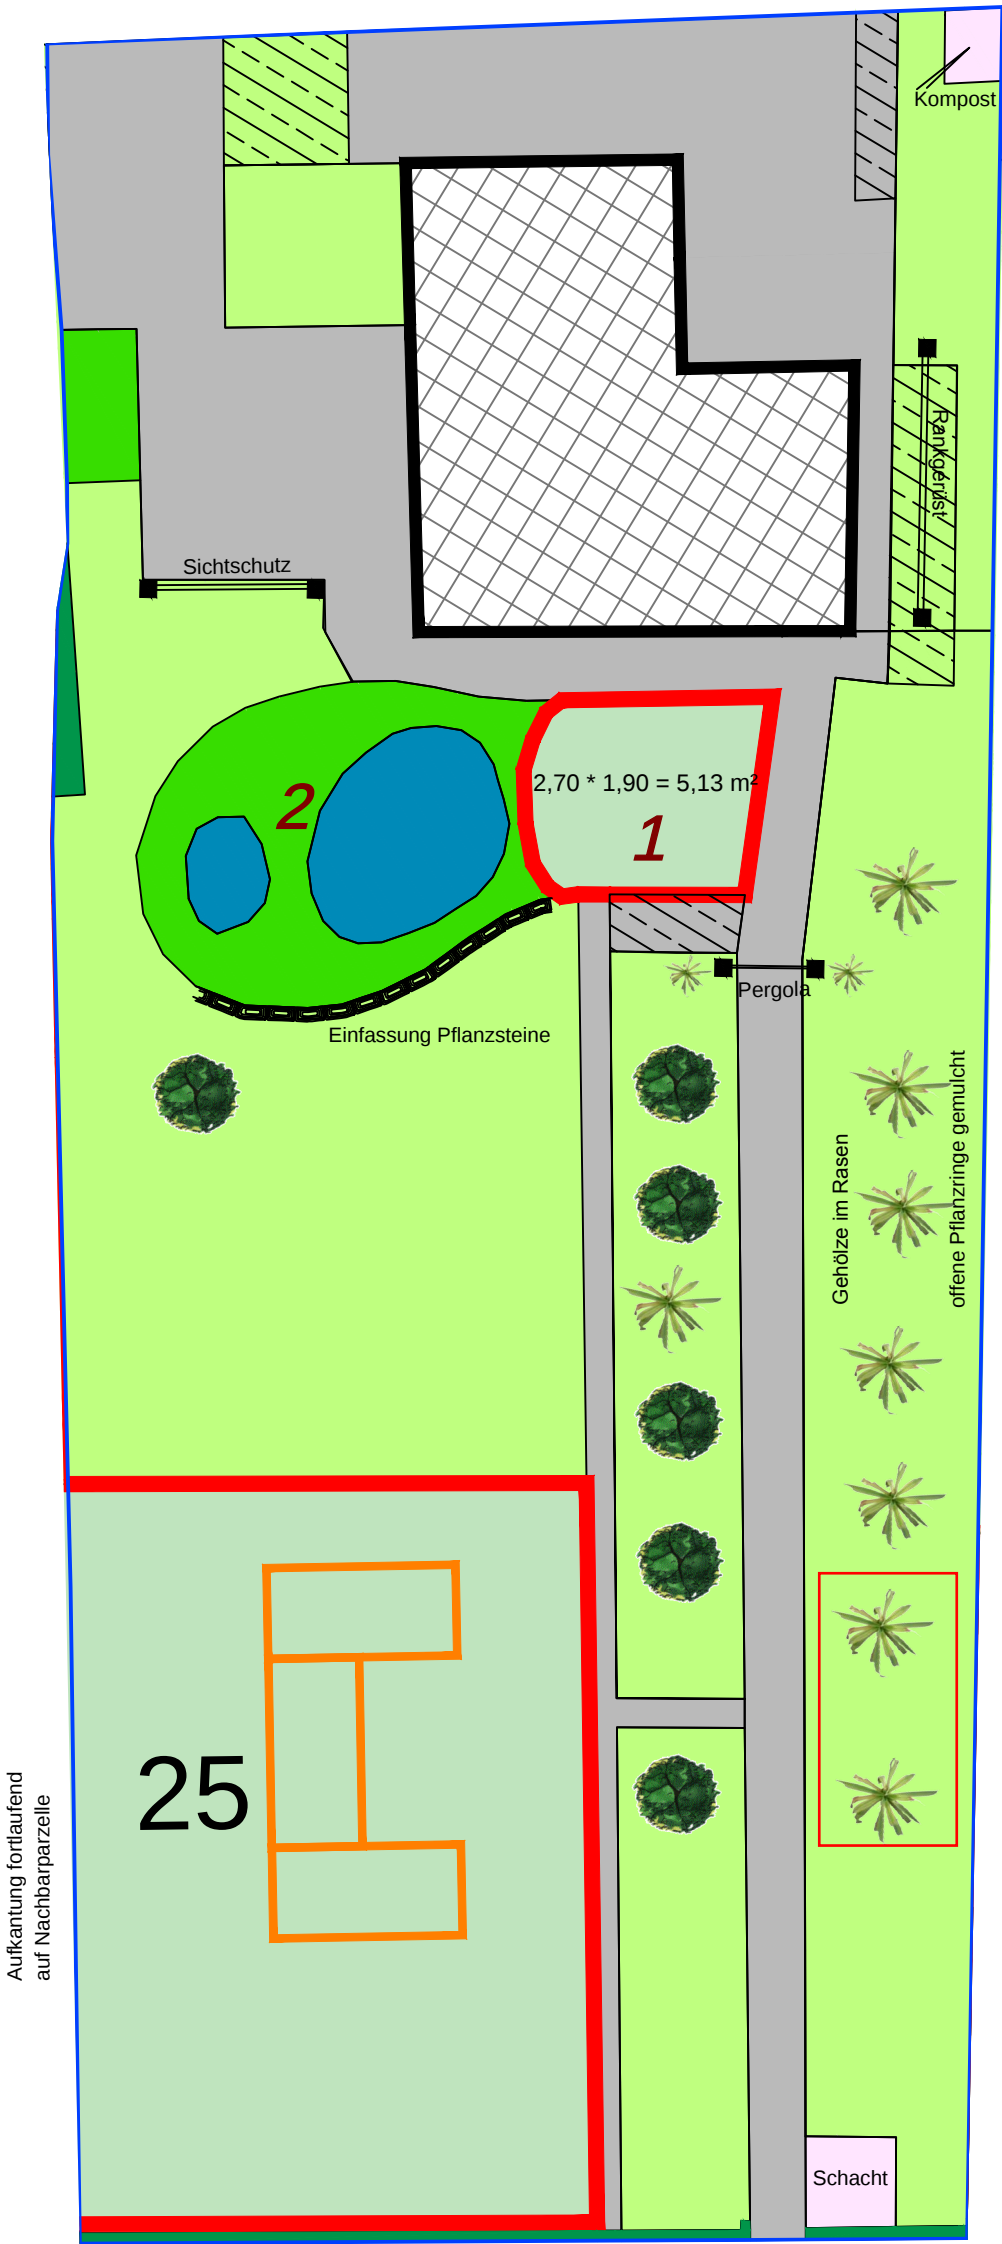


Bestandspläne  
BV. KGA Feierabend

Auftraggeber:  
Stadt Duisburg  
Amt für Umwelt und Grün  
Stand: Mai. 2015

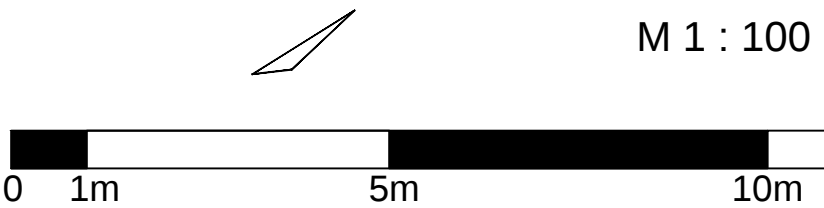

DIPL.-ING. MICHAEL THOLE - MARTIN  
LANDSCHAFTSARCHITEKT AKNW  
ÖBUV SACHVERSTÄNDIGER

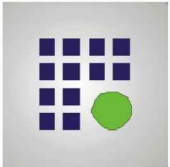

VON DER LANDWIRTSCHAFTSKAMMER NORDRHEIN - WESTFALEN  
ÖFFENTLICH BESTELLTER UND VEREIDIGTER SACHVERSTÄNDIGER  
FÜR DIE WERTMITTLUNG VON FREIANLAGEN - GÄRTEN, GRÜNLANDEN, GEHÖLZE  
SOWIE FÜR GARTEN- UND LANDSCHAFTSBAU - HERSTELLUNG UND UNTERHALTUNG