

KGA Feierabend / Parzelle 2

Rev. 1.0 31.01.2016
1. vergessener Baum
2. vergessener Baum
3. vergessener Baum
zusätzliches Hochbeet

LEGENDE:


-  Überbaute Fläche, Laube
-  sonstige Nutzung, kein Handlungsbedarf
-  versiegelte Fläche
-  Teich
-  Rasen
-  Baum
-  Strauch
-  hohe Aufkantung, Geogitter + Vlies, 15 cm Bodenauftrag
-  Bepflanzung verdichtet, freie Restflächen gemulcht
-  Gehölzfläche, Freie Restfläche gemulcht
-  Hochbeet
-  Nr. der Parzelle
-  Grenze der Parzelle
-  gegenüber dem Maßnahmenplan geänderte Fläche, Begründung s. gesonderte Liste Bodengutachter

Offene Bodenflächen sind außerhalb der Hochbeete und Aufkantungen nicht zulässig

Rev. 1.0 - 1

Rev 1.0 - 2

Rev 1.0 - 3

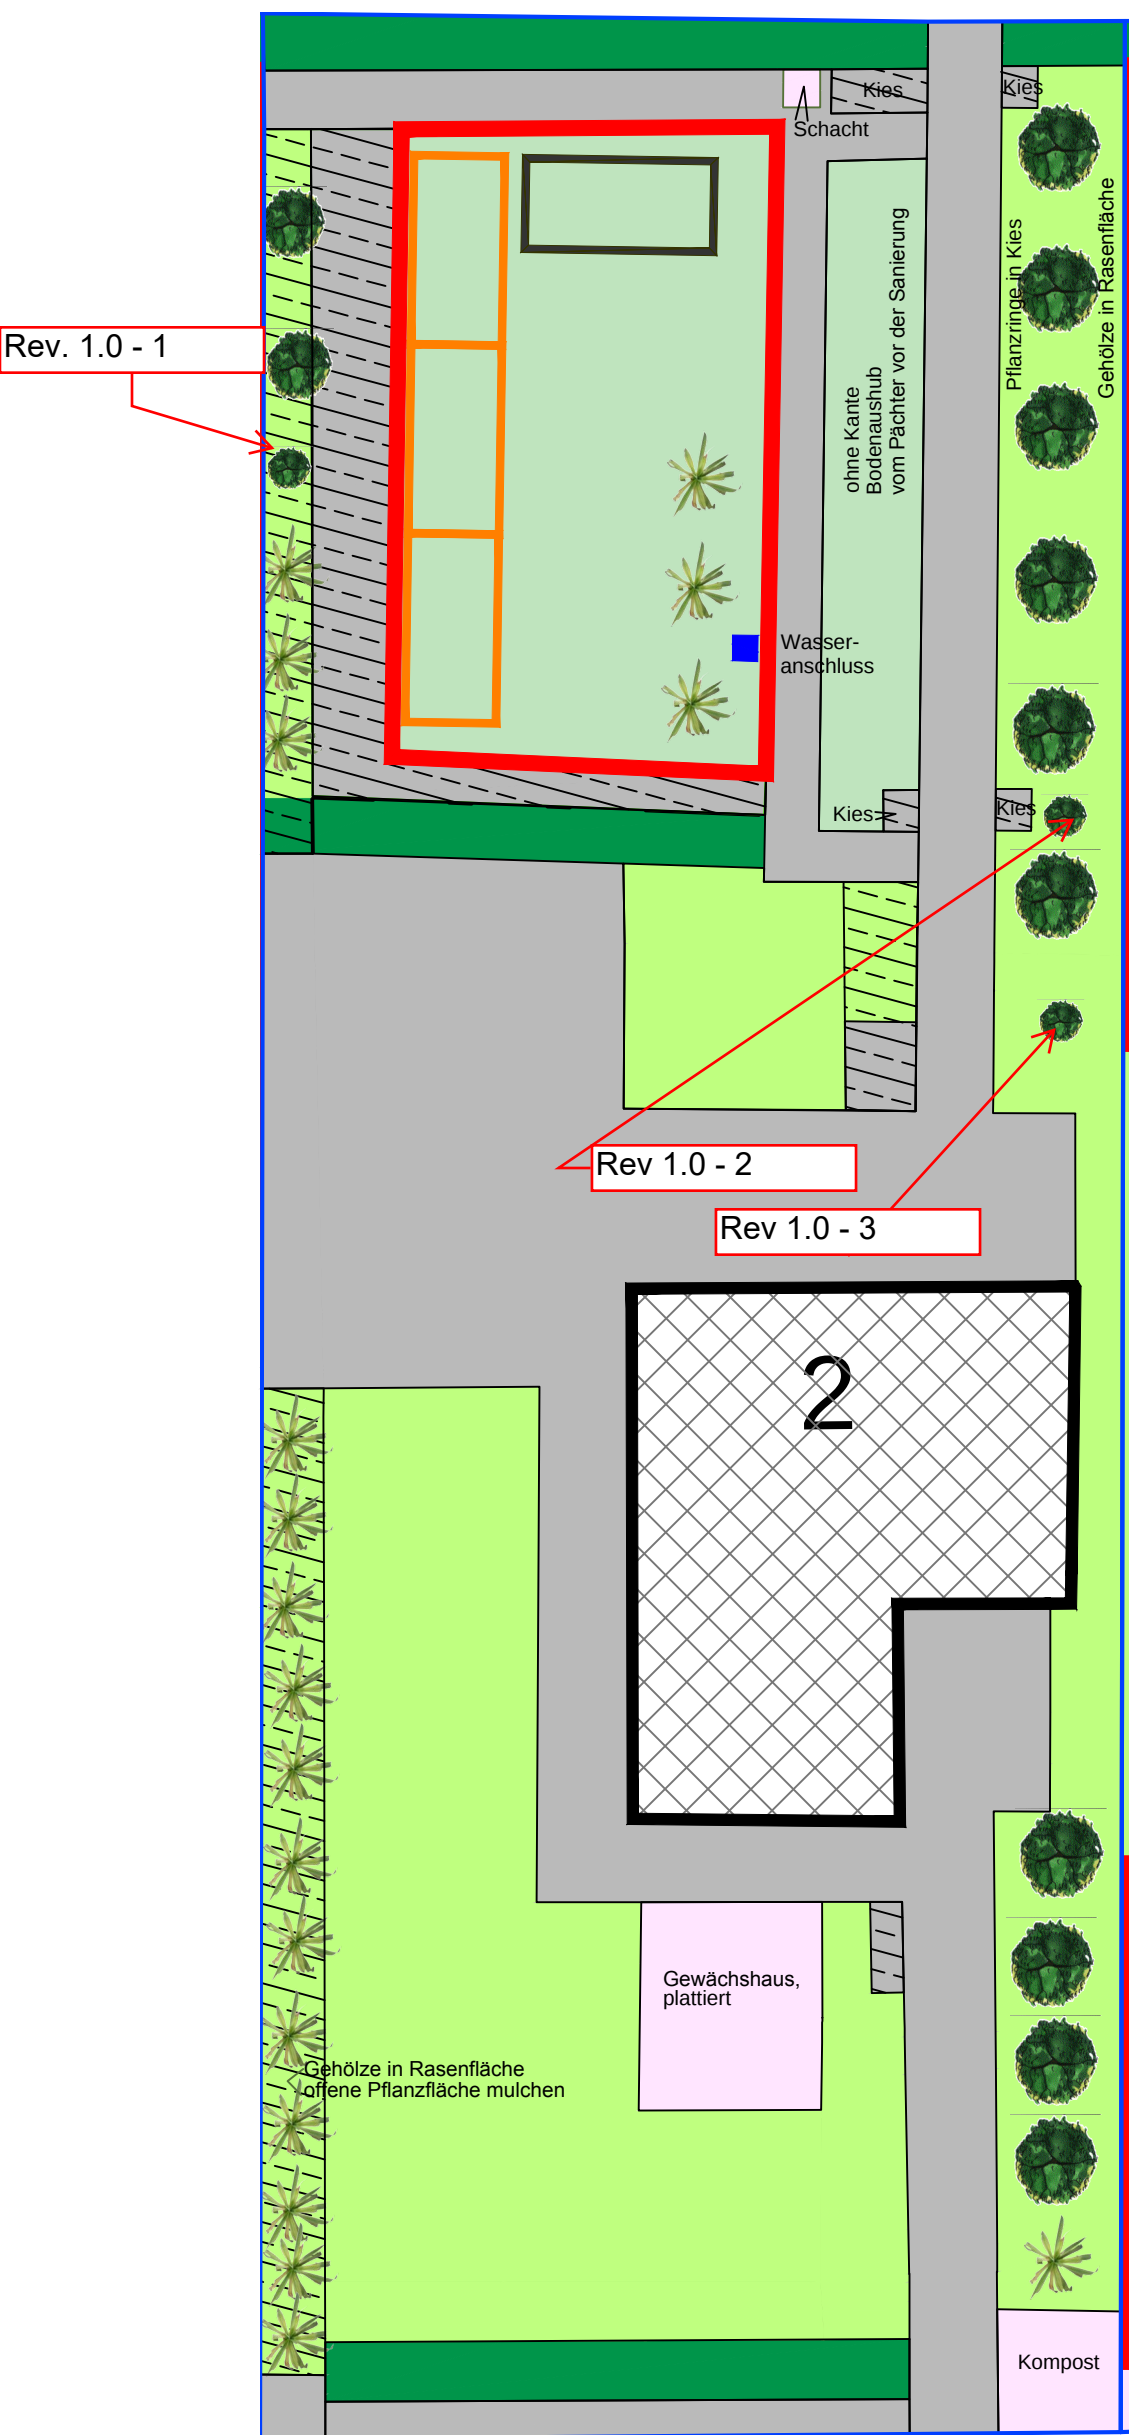

Bestandspläne
BV. KGA Feierabend

Auftraggeber:
Stadt Duisburg
Amt für Umwelt und Grün
Stand: Mai. 2015

M 1 : 100

0 1m 5m 10m

DIPL.-ING. MICHAEL THOLE - MARTIN
LANDSCHAFTSARCHITEKT AKNW
ÖBUV SACHVERSTÄNDIGER



VON DER LANDWIRTSCHAFTSKAMMER NORDRHEIN - WESTFALEN
ÖFFENTLICH BESTELLTER UND VEREIDIGTER SACHVERSTÄNDIGER
FÜR DIE WERTMITTLUNG VON FREIANLAGEN - GÄRTEN, GRÜNLANDEN, GEHÖLZE
SOWIE FÜR GARTEN- UND LANDSCHAFTSBAU - HERSTELLUNG UND UNTERHALTUNG