


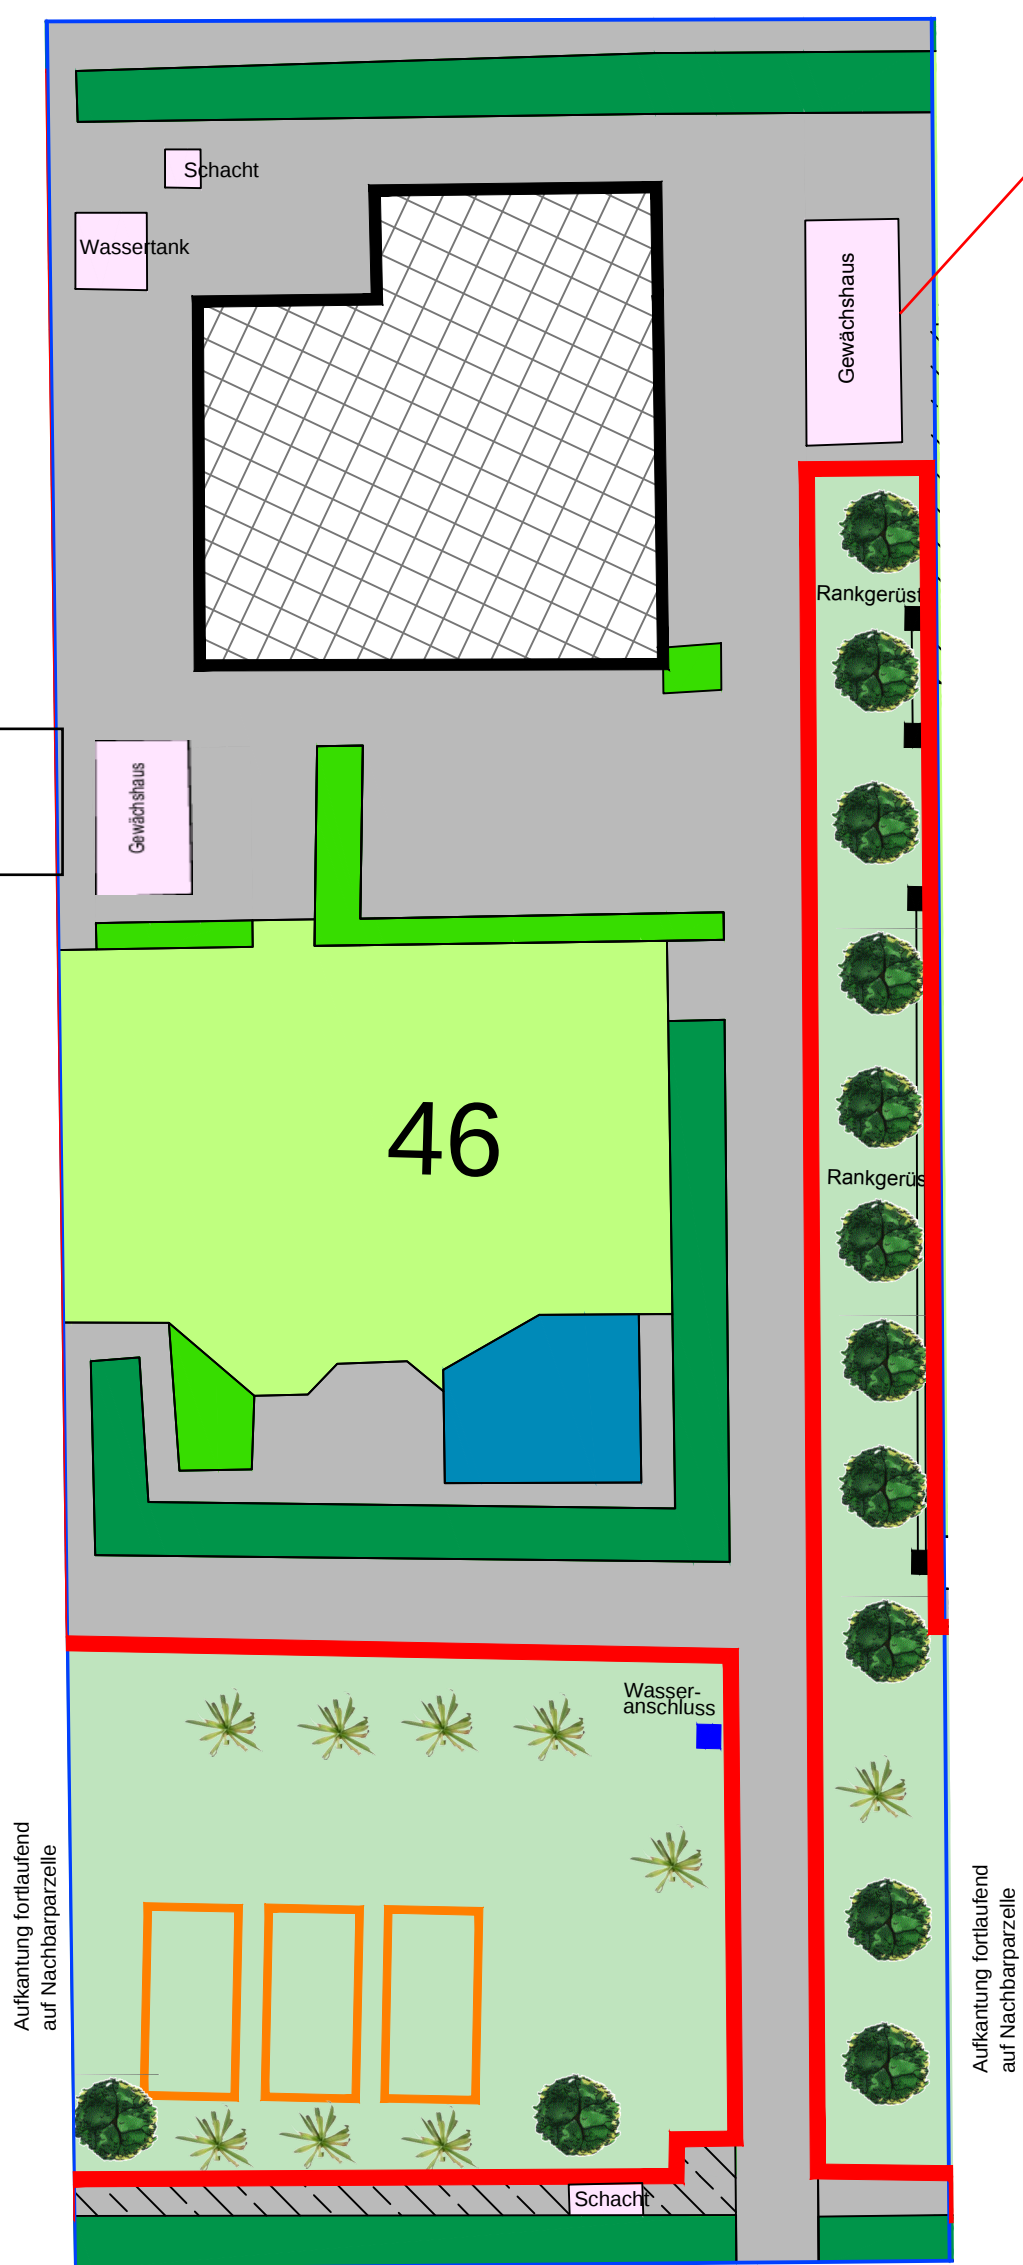

Revision 1.1:
bei dem eingetragenen Gewächshaus
handelt es sich um ein Frühbeet

Revision 1.2:
das aufgestellte
Gewächshaus
befindet sich
tatsächlich hier


LEGENDE:

- Überbaute Fläche, Laube
- sonstige Nutzung, kein Handlungsbedarf
- versiegelte Fläche
- Teich
- Rasen
- Baum
- Strauch
- hohe Aufkantung, Geogitter + Vlies, 15 cm Bodenauftrag
- Bepflanzung verdichtet, freie Restflächen gemulcht
- Gehölzfläche, Freie Restfläche gemulcht
- Hochbeet
- 47 Nr. der Parzelle
- Grenze der Parzelle
- gegenüber dem Maßnahmenplan geänderte Fläche, Begründung s. gesonderte Liste Bodengutachter

Offene Bodenflächen sind außerhalb der Hochbeete und Aufkantungen nicht zulässig

Bestandspläne
BV. KGA Feierabend

Auftraggeber:
Stadt Duisburg
Amt für Umwelt und Grün
Stand: Mai. 2015

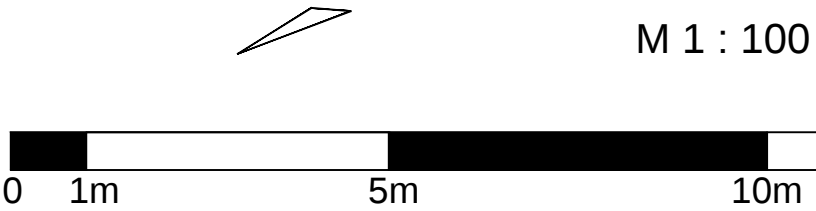

M 1 : 100

DIPL.-ING. MICHAEL THOLE - MARTIN
LANDSCHAFTSARCHITEKT AKNW
ÖBUV SACHVERSTÄNDIGER



VON DER LANDWIRTSCHAFTSKAMMER NORDRHEIN - WESTFALEN
ÖFFENTLICH BESTELLTER UND VEREIDIGTER SACHVERSTÄNDIGER
FÜR DIE WERTMITTLUNG VON FREIANLAGEN - GÄRTEN, GRÜNLANDEN, GEHÖLZE
SOWIE FÜR GARTEN- UND LANDSCHAFTSBAU - HERSTELLUNG UND UNTERHALTUNG