

KGA Feierabend / Parzelle 50

Rev 1.0 31.01.2016
1. Gewächshaus
2. rechts daneben fehlende Sträucher
3. Position angepasst


Rev 2.0 August 2019
1. Gewächshaus wurde zum Pächterwechsel entfernt

LEGENDE:

-  Überbaute Fläche, Laube
-  sonstige Nutzung, kein Handlungsbedarf
-  versiegelte Fläche
-  Teich
-  Rasen
-  Baum
-  Strauch
-  hohe Aufkantung, Geogitter + Vlies, 15 cm Bodenauftrag
-  Bepflanzung verdichtet, freie Restflächen gemulcht
-  Gehölzfläche, Freie Restfläche gemulcht
-  Hochbeet
- 47


 Nr. der Parzelle
-  Grenze der Parzelle
-  gegenüber dem Maßnahmenplan geänderte Fläche, Begründung s. gesonderte Liste Bodengutachter

Offene Bodenflächen sind außerhalb der Hochbeete und Aufkantungen nicht zulässig

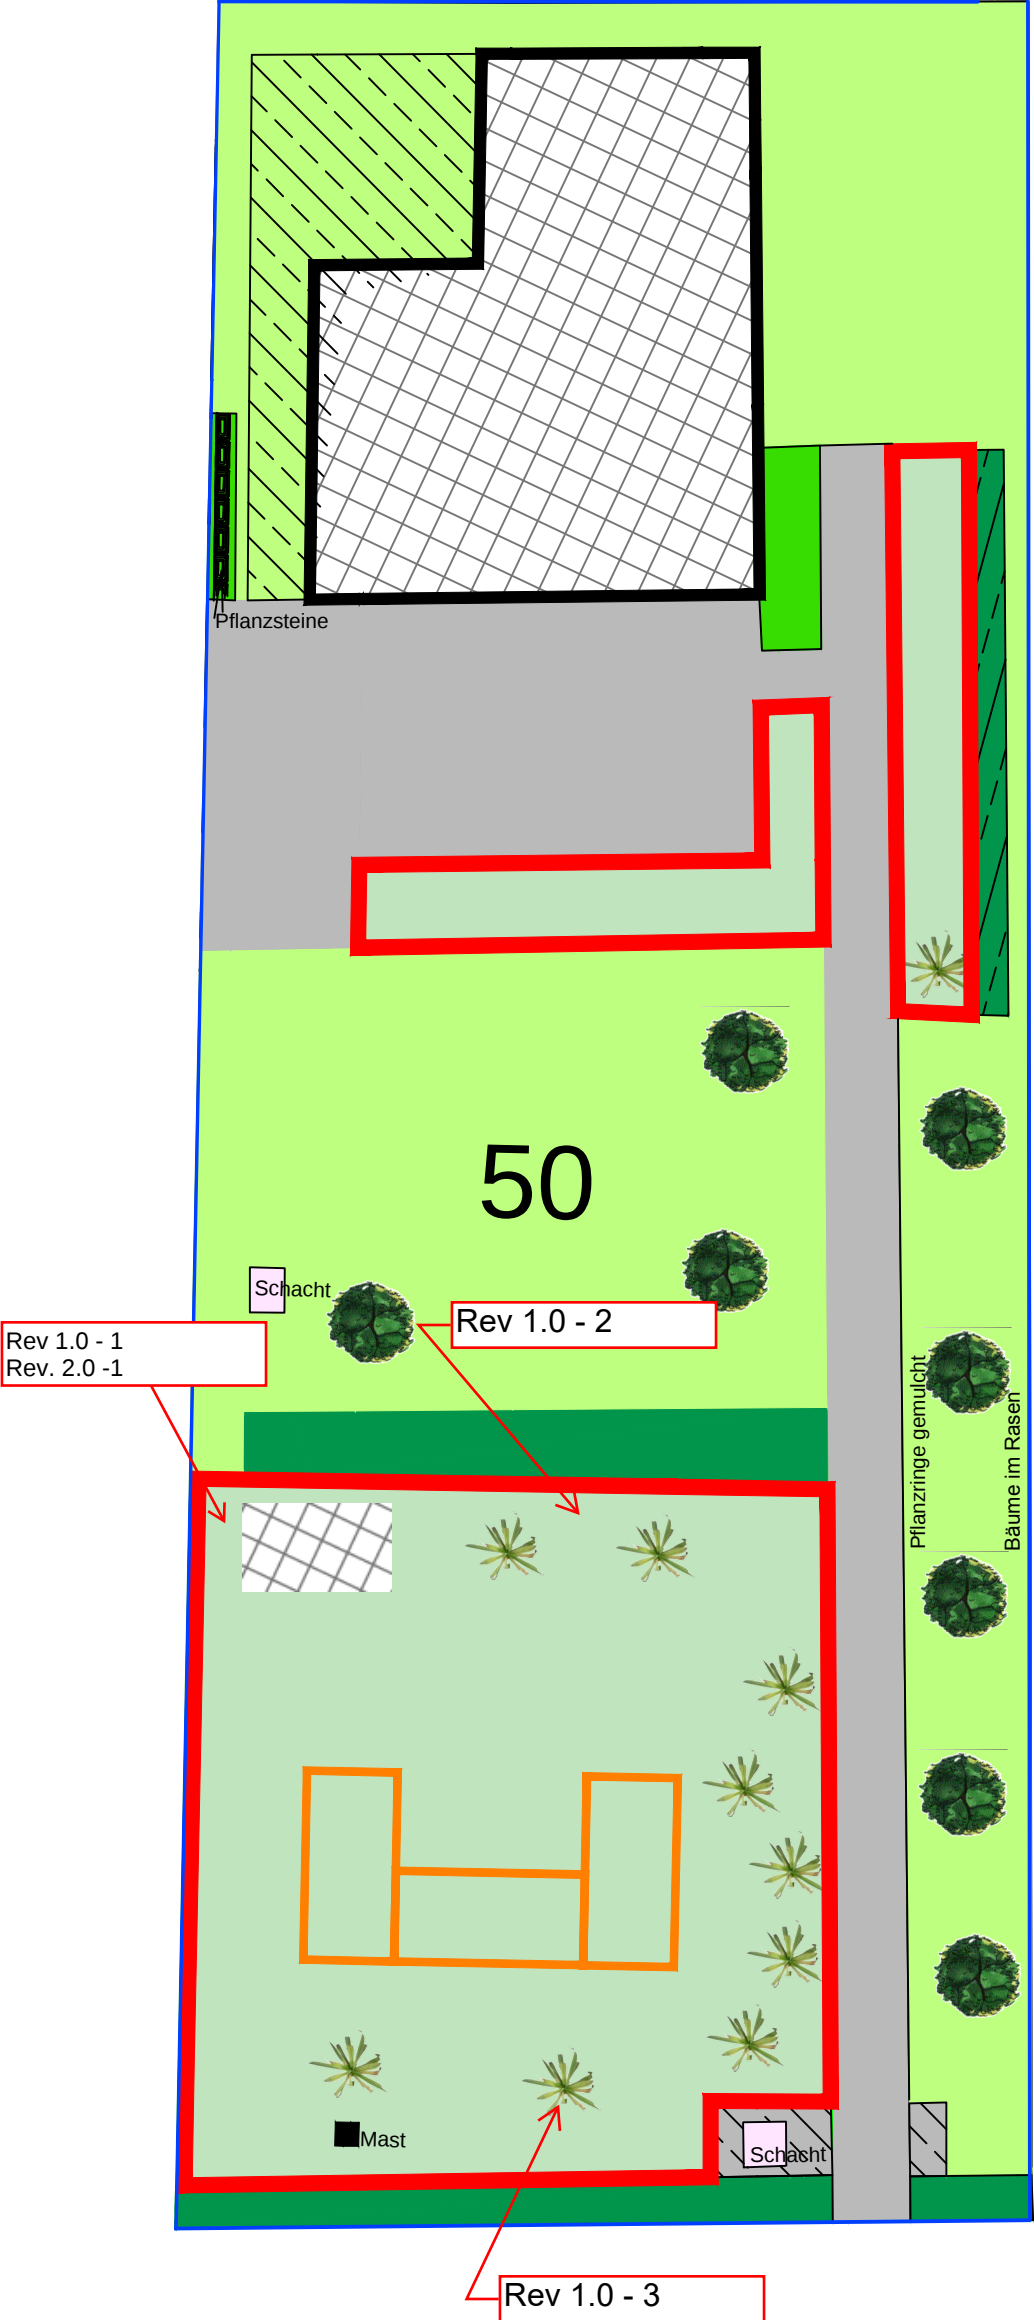

Bestandspläne
BV. KGA Feierabend

Auftraggeber:
Stadt Duisburg
Amt für Umwelt und Grün
Stand: Mai. 2015

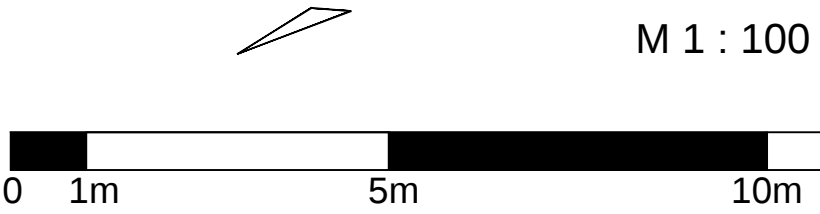

DIPL.-ING. MICHAEL THOLE - MARTIN
LANDSCHAFTSARCHITEKT AKNW
ÖBUV SACHVERSTÄNDIGER



VON DER LANDWIRTSCHAFTSKAMMER NORDRHEIN - WESTFALEN
ÖFFENTLICH BESTELLTER UND VEREIDIGTER SACHVERSTÄNDIGER
FÜR DIE WERTERMITTLUNG VON FREIANLAGEN - GÄRTEN, GRÜNLANDEN, GEHÖLZE
SOWIE FÜR GARTEN- UND LANDSCHAFTSBAU - HERSTELLUNG UND UNTERHALTUNG