

KGA Feierabend / Parzelle 59

Rev. 1.0 31.01.2016

1. Sandkasten entfernt
links weiterer Baum
 2. Fläche verlängert
 3. Baum/Strauch Verwechslung (Jostabeere)
 4. Rankgerüst nicht vorhanden
Position Pflanzstein berichtigt
 5. Sträucher nicht vorhanden
 6. Strauch nicht vorhanden
- Anmerkung a = keine Sträucher sondern Gräser

Rev. 2.0 01.07.2025

1. Kies entfernt - dafür Rasen
2. Gehwegplatten entfernt - jetzt Rasen
3. Baum abgängig - jetzt Gewächshaus

LEGENDE:

- | | |
|---|---|
|  | Überbaute Fläche, Laube |
|  | sonstige Nutzung,
kein Handlungsbedarf |
|  | versiegelte Fläche |
|  | Teich |
|  | Rasen |
|  | Baum |
|  | Strauch |
|  | hohe Aufkantung, Geogitter + Vlies,
15 cm Bodenauftrag |
|  | Bepflanzung verdichtet,
freie Restflächen gemulcht |
|  | Gehölzfläche, Freie Restfläche gemulcht |
|  | Hochbeet |
|  | Nr. der Parzelle |
|  | Grenze der Parzelle |
|  | gegenüber dem Maßnahmenplan
geänderte Fläche, Begründung s.
gesonderte Liste Bodengutachter |

Offene Bodenflächen sind außerhalb der Hochbeete und Aufkantungen nicht zulässig




Bestandpläne

BV. KGA Feierabend

Auftraggeber:
Stadt Duisburg
Amt für Umwelt und Grün
Stand: Mai. 2015

M 1 : 100

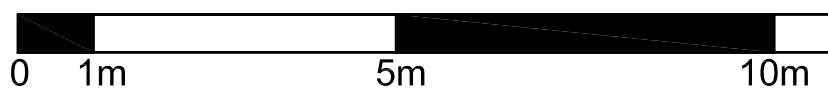

DIPL.-ING. **MICHAEL THOLE - MARTIN**

LANDSCHAFTSARCHITEKT AKNW
ÖBUV SACHVERSTÄNDIGER



VON DER LANDWIRTSCHAFTSKAMMER NORDRHEIN - WESTFALEN
ÖFFENTLICH BESTELLTER UND VEREIDIGTER SACHVERSTÄNDIGER
FÜR DIE WERTERMITTLUNG VON FREIANLAGEN - GÄRTEN, GRÜNANLAGEN, GEHÖLZE
SOWIE FÜR GARTEN- UND LANDSCHAFTSBAU - HERSTELLUNG UND UHALTERUNG