


# KGA Feierabend / Parzelle 9

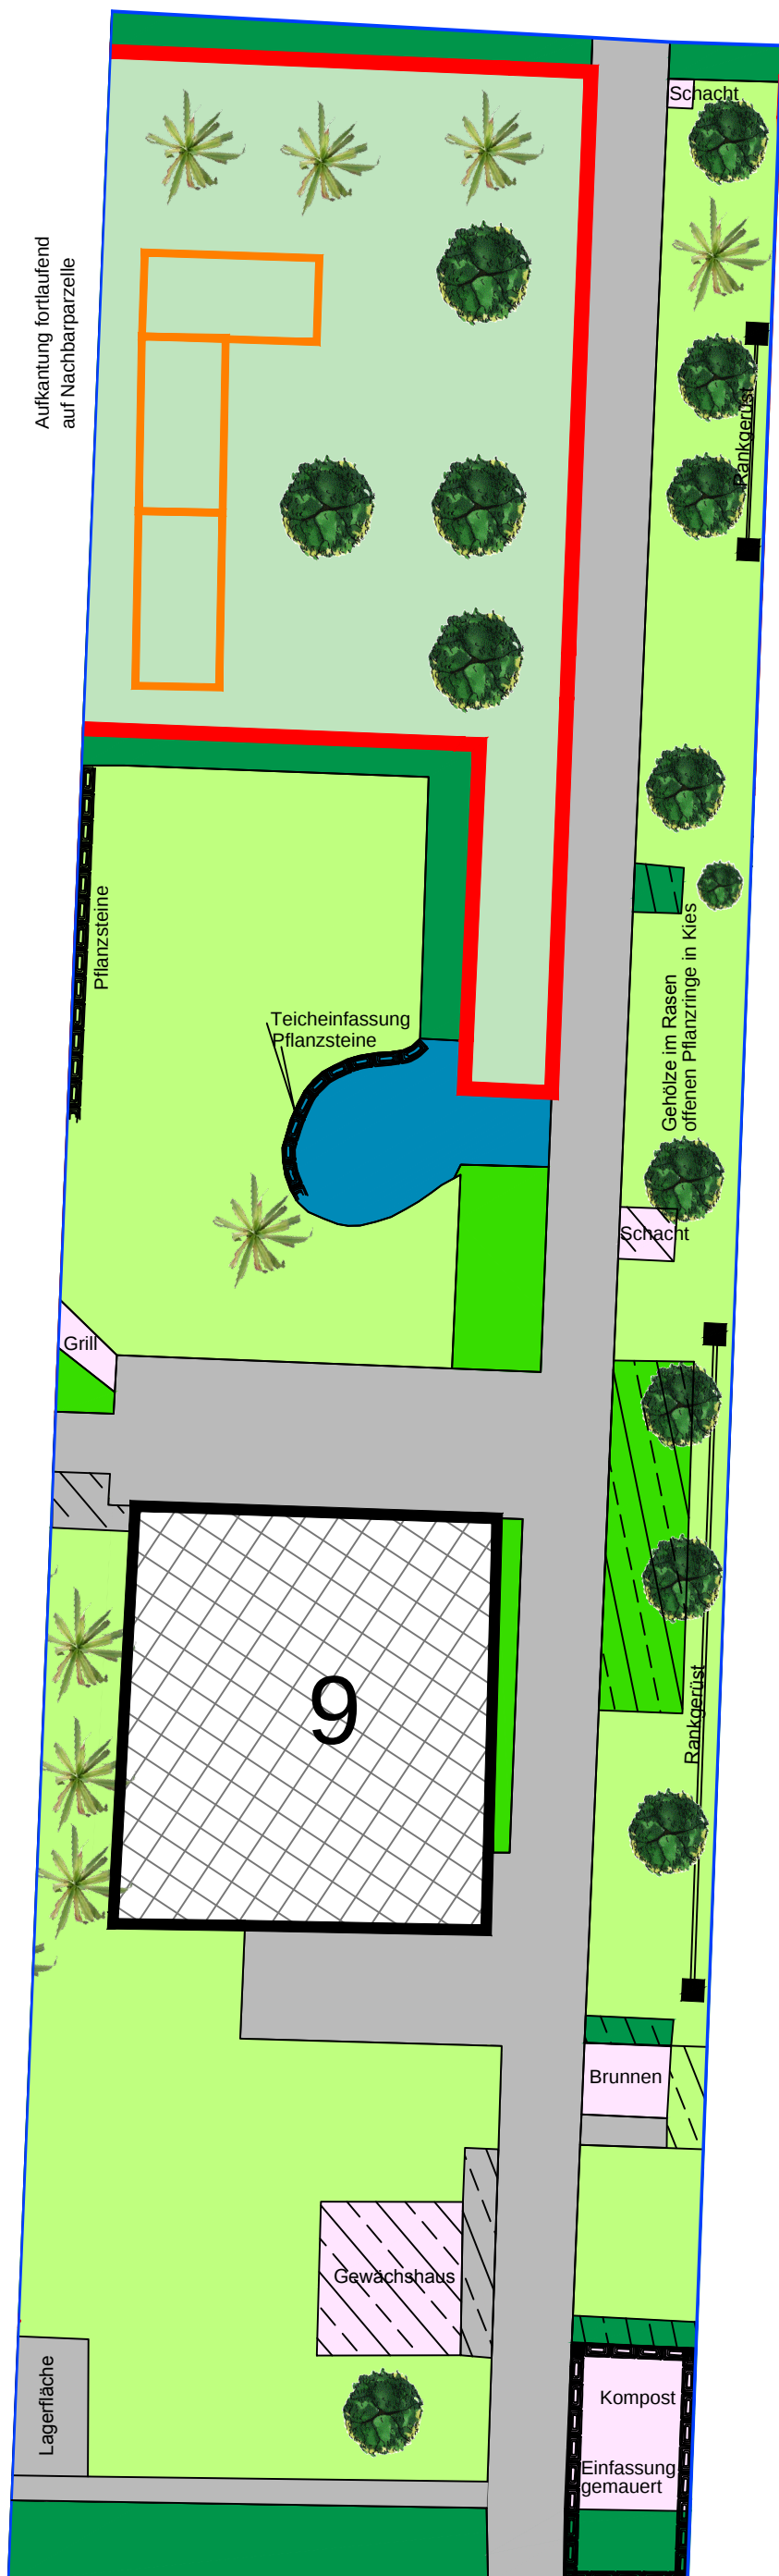

## LEGENDE:

-  Überbaute Fläche, Laube
-  sonstige Nutzung, kein Handlungsbedarf
-  versiegelte Fläche
-  Teich
-  Rasen
-  Baum
-  Strauch
-  hohe Aufkantung, Geogitter + Vlies, 15 cm Bodenauftrag
-  Bepflanzung verdichtet, freie Restflächen gemulcht
-  Gehölzfläche, Freie Restfläche gemulcht
-  Hochbeet
-  47 Nr. der Parzelle
-  Grenze der Parzelle
-  gegenüber dem Maßnahmenplan geänderte Fläche, Begründung s. gesonderte Liste Bodengutachter

**Offene Bodenflächen sind außerhalb der Hochbeete und Aufkantungen nicht zulässig**

Bestandpläne  
BV. KGA Feierabend

Auftraggeber:  
Stadt Duisburg  
Amt für Umwelt und Grün  
Stand: Mai. 2015

M 1 : 100



DIPL.-ING. MICHAEL THOLE - MARTIN  
LANDSCHAFTSARCHITEKT AKNW  
ÖBUV SACHVERSTÄNDIGER



VON DER LANDWIRTSCHAFTSKAMMER NORDRHEIN - WESTFALEN  
ÖFFENTLICH BESTELLTER UND VEREIDIGTER SACHVERSTÄNDIGER  
FÜR DIE WERTMITTLUNG VON FREIANLAGEN - GÄRTEN, GRÜNLANDEN, GEHÖLZE  
SOWIE FÜR GARTEN- UND LANDSCHAFTSBAU - HERSTELLUNG UND UNTERHALTUNG